



# Regeldetail Hausanschluss-Zisterne Ø2500

in 3 Ausführungen mit jeweils unterschiedlichem Retentionsvolumen

## Schnitt A - A

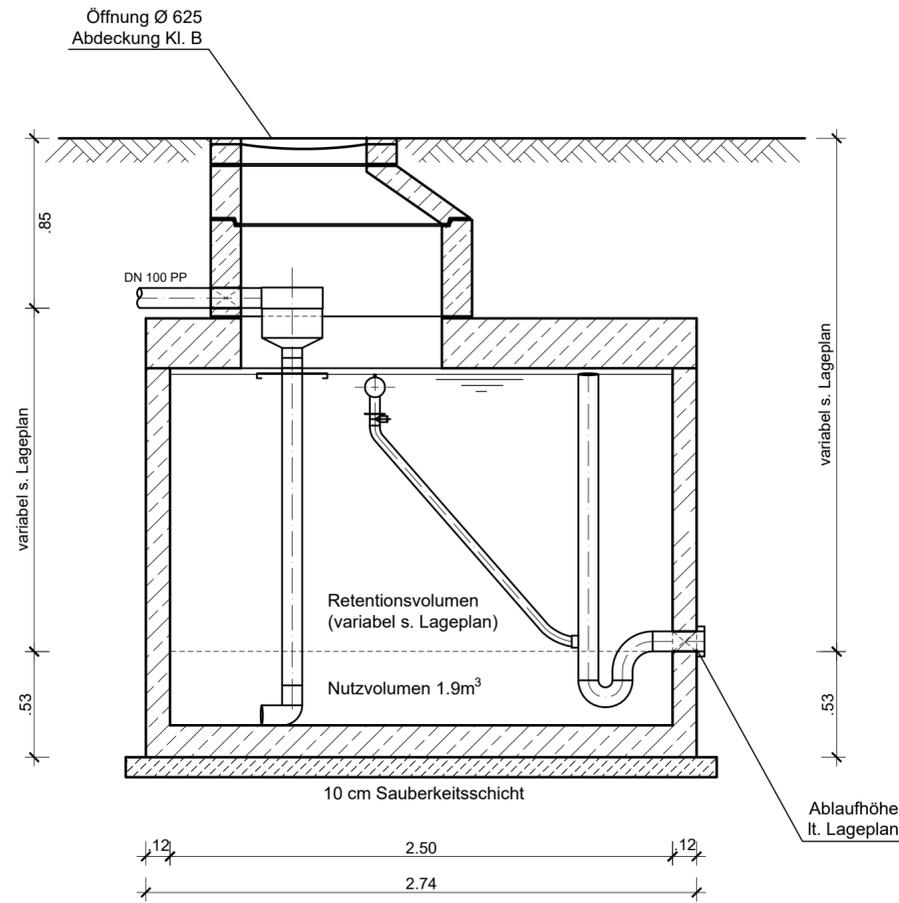

## Draufsicht

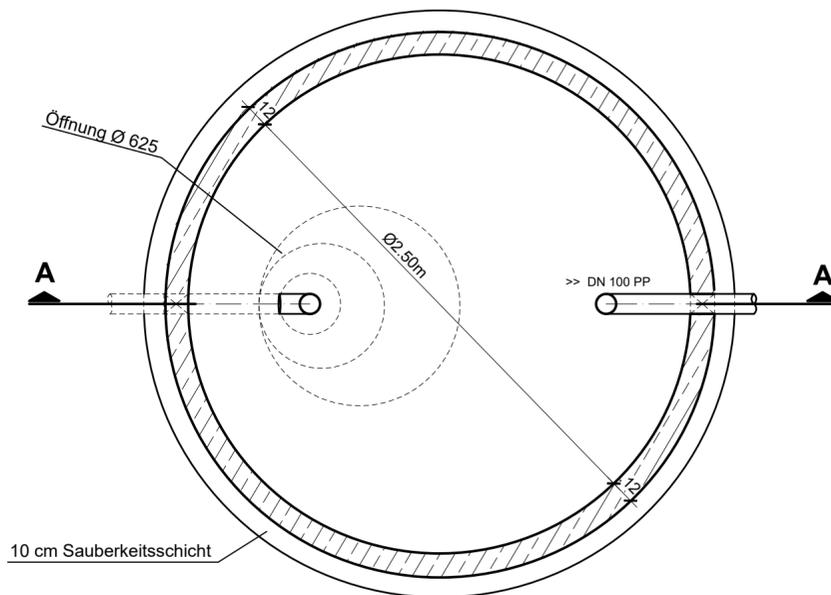

Kataster: --

Koordinatensystem	
Gauß - Krüger	
UTM - ETRS89 / UTM Zone 32N	UTM - Korrekturfaktor:
Höhensystem	
Höhen im neuen System (NN), DHHN12 - Status 130	Bereich
Höhen im Normalhöhen-Null (NHN), DHHN2016 - Status 170	

<b>RSI RAPP + SCHMID</b> Infrastrukturplanung GmbH Im Espach 5   88444 Ummendorf		Tel 07351 - 45 700 10 Fax 07351 - 45 700 29	info@rsi-bc.de www.rsi-bc.de
Bauherr	Gemeinde Schemmerhofen Kreis Biberach	Anlage	<b>6</b>
Bauvorhaben	Erschließung BG Wasserberg in Aßmannshardt	Projektnummer	18-014-SH
Planart	Regeldetail HA-Zisterne	Zeichnungsname	B_Bauwerke
Bauphase	<b>Bestand</b>	Maßstab	1:25
		Plannummer	18-014-SH_43
		Bearbeiter	TK
		Gezeichnet	STH
		Datum	20.04.2023
		Unterschrift	